
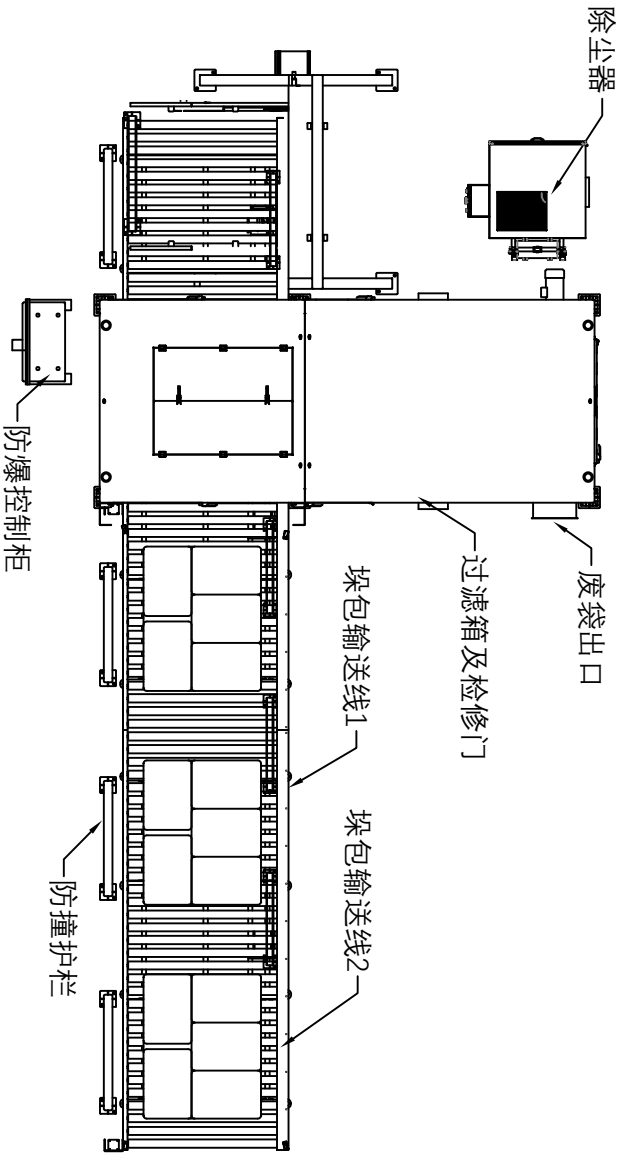
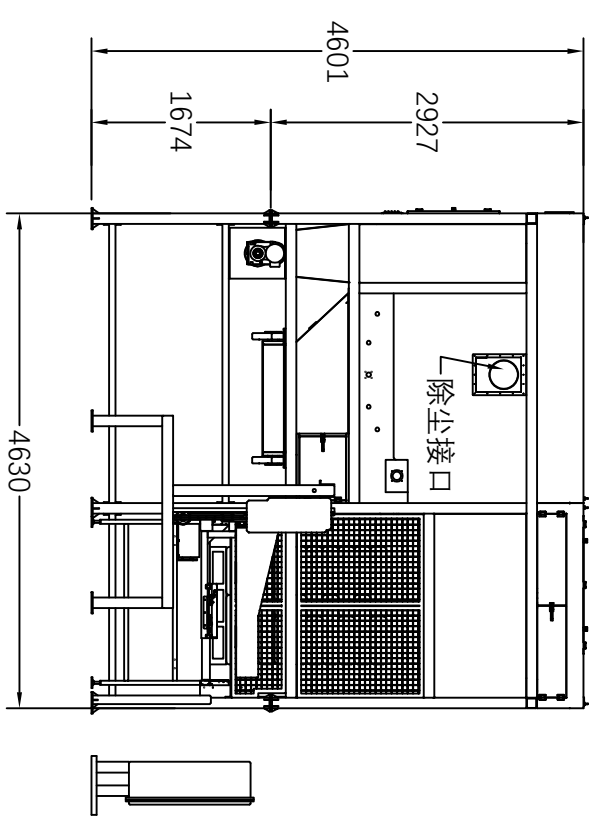


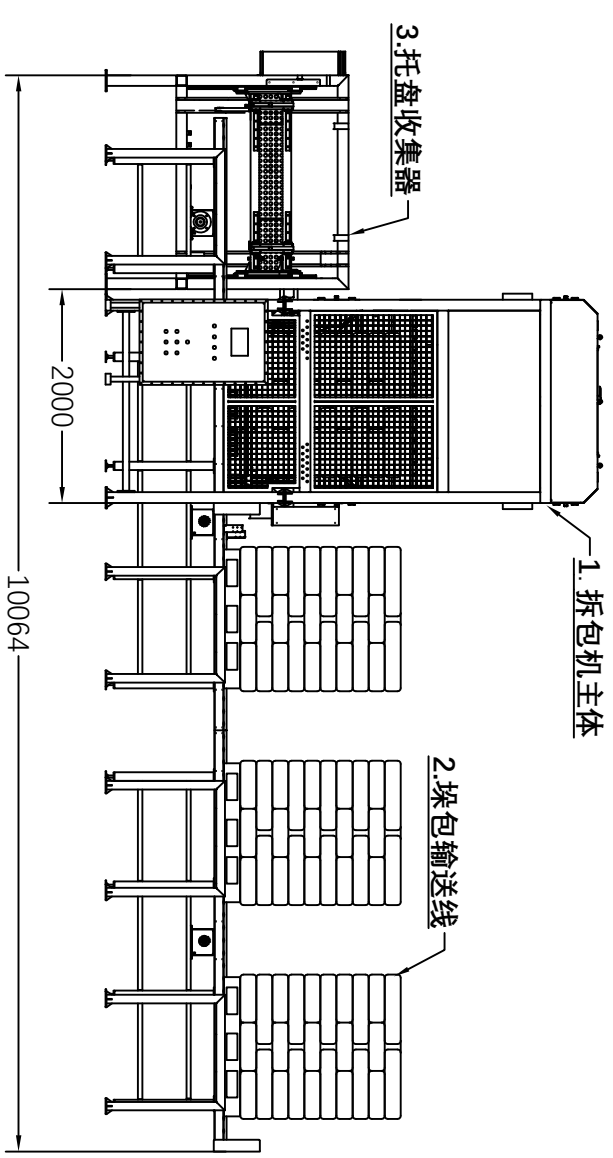

- 1. 拆包机主体: 8.8KW
- 2. 垛盘输送机: 1.5KW/台,2台
- 3. 托盘收集器: 1.47KW
- 4. 除尘器: 3KW
- 设备总功率: 16.27KW
- 5. 压缩空气耗气量: Max150L/分钟 (0.6Mpa)
- 6. 下料口高度和尺寸依据要求定制

XUNLUAUTO	逐层拆包机	型号	LAB-1350-FL
无锡迅力自动化	竣工图	版本	F-250919
		用户	道恩

实际设备尺寸以实物为准